A_pl n-2.dwg

 

京都市立芸術大学及び京都市立銅駝美術工芸高等学校移転整備工事

設計：乾・RING・フジワラボ・o+h・吉村設計共同体

代表：有限会社乾久美子建築設計事務所

1級建築士登録 第297012号 保坂 久美子

A地区

公共建築建設課

京都市立芸術大学及び京都市立銅駝美術工芸高等学校移転整備工事 ただし、A地区及びB地区建築工事

2階平面図

設計図 No.A-041-03

No. A-040

A1:1/300 A3:1/600

907 枚の内

令和 4 年 12月

完成図

A1